

## FÖRKLARINGAR OCH ANVISNINGAR


BEFINTLIG VÄGG
NY VÄGG
BEF. DÖRR
NY DÖRR
HÅLTAGNING OCH DYLIKT
BRANDKLASS EI30
BRANDKLASS EI60
SE ÄVEN BRANDSKYDDSBESKRIVNING

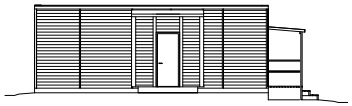


FASAD MOT ÖSTER

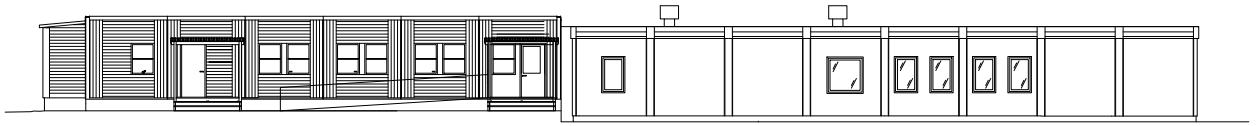


FASAD MOT NORR

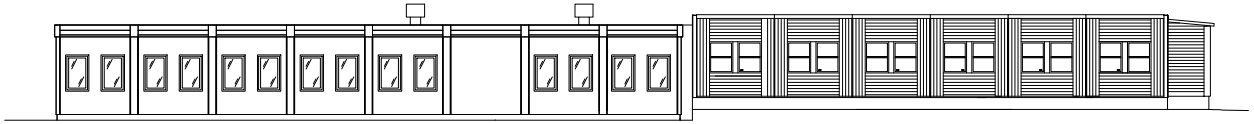


FASAD MOT SÖDER

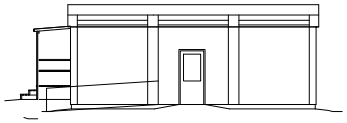


FASAD MOT VÄSTER

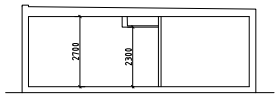


SEKTION LOKAL.NU

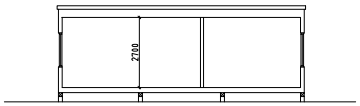


SEKTION INDUS

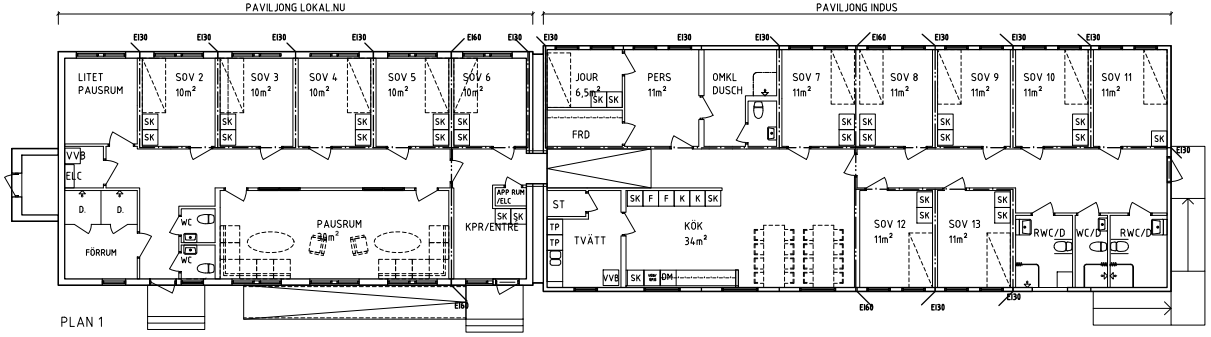


PLAN 1

SKALA 1:100
0 1 2 5 10
METER

| BET | ANT | ÄNDRINGEN AVSER | SIGN | DATUM |
|---|---|---|---|---|

RELATIONSHANDLING

A
K
V
E
M

| UPPDRAG NR | RITAD AV | HANDLÄGGARE |
|---|---|---|
| 16011 | JG | RB |

DATUM 2016-11-24
ANSVARIG RB

PLAN 1, FASADER, SEKTIONER

SKALA 1
A1= 1:100
A3=1:200

RITNINGSNUMMER BET
A-40-1-0001